


REFERENCIAS

- T. CISTERNA + HIDRONEUMATICO
- POZO SEMISURGENTES
- TENDIDO DE CAÑERIA ALIMENTACION
- CAJAS EN VEREDA
- VALVULA TOMA AGUA INCENDIO
- EMPALMES
- VALVULA 1/2 GIRO Ø2"

COMPUTO GENERAL

228 LOTES

- TENDIDO PRINCIPAL Ø110 (A y B) 140ml
- TENDIDO PRINCIPAL (A y B) 1645ml
- TENDIDO SECUNDARIOS 6560ml

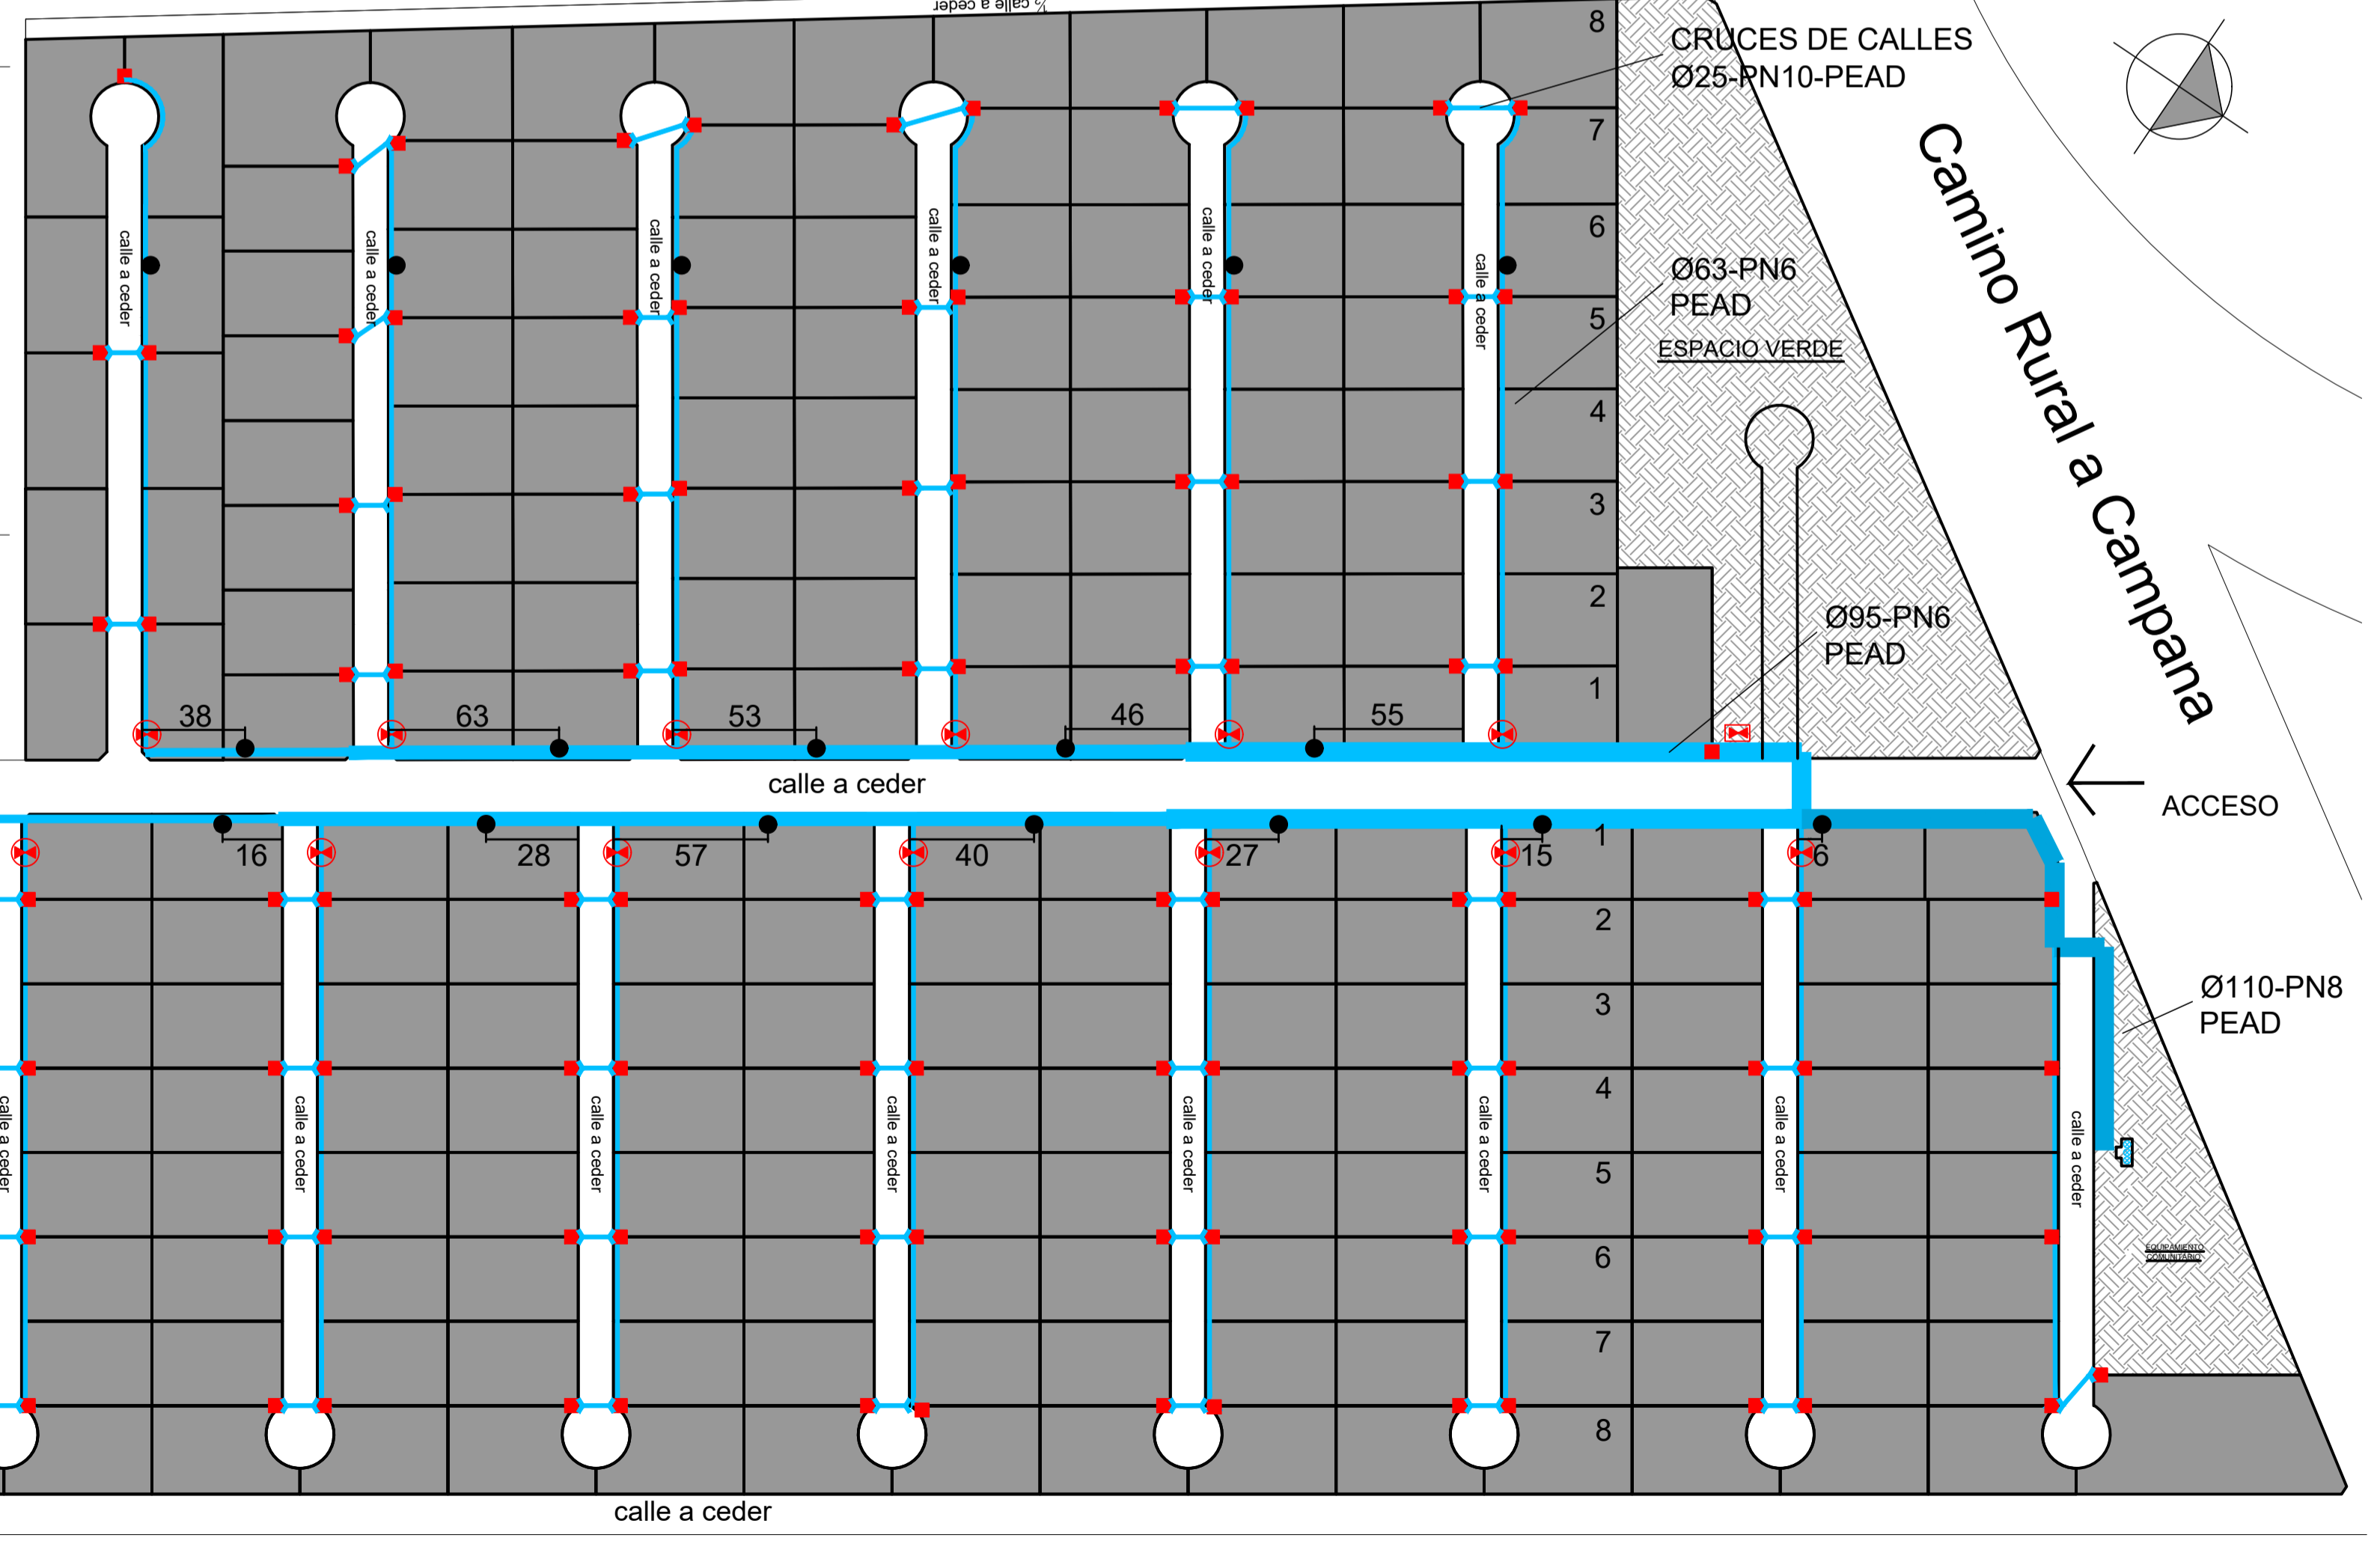








EL LAZO

CAPILLA DEL SEÑOR

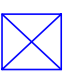RED DE AGUA

PLANO CONFORME A OBRA
AGOSTO 2022

REFERENCIAS

-  T. CISTERNA + HIDRONEUMATICO
-  POZO SEMISURGENTES
-  TENDIDO DE CAÑERIA ALIMENTACION
-  CAJAS EN VEREDA
-  VALVULA TOMA AGUA INCENDIO
-  EMPALMES
-  VALVULA 1/2 GIRO Ø2"

COMPUTO GENERAL

- 228 LOTES
- 1645ml TENDIDO PRINCIPAL (A Y B)
- 6560ml TENDIDO SECUNDARIOS

